

SIAEP DU DOULLENNAIS

Commune de Beauquesne

PLAN DE RECOLEMENT

Déconnection des eaux pluviales

Maitre d'ouvrage

Rue du Fossé Savignac
80 600 DOULLENS
Tél: 03 22 77 28 12

Maitre d'oeuvre VRD

VERDI Picardie
9, Rue Hippolyte Devaux
80300 ALBERT



Tél: 03.22.64.00.19
Fax: 09.72.13.45.59

Ouvrage de déconnection Place Lucien ALLART

N° d'affaire

PHASE	ECHELLE	Dessiné par	Vérifié par	Approuvé par	N° du plan
	1/250				1

DATE	INDICE	MODIFICATIONS
03-12-2018		

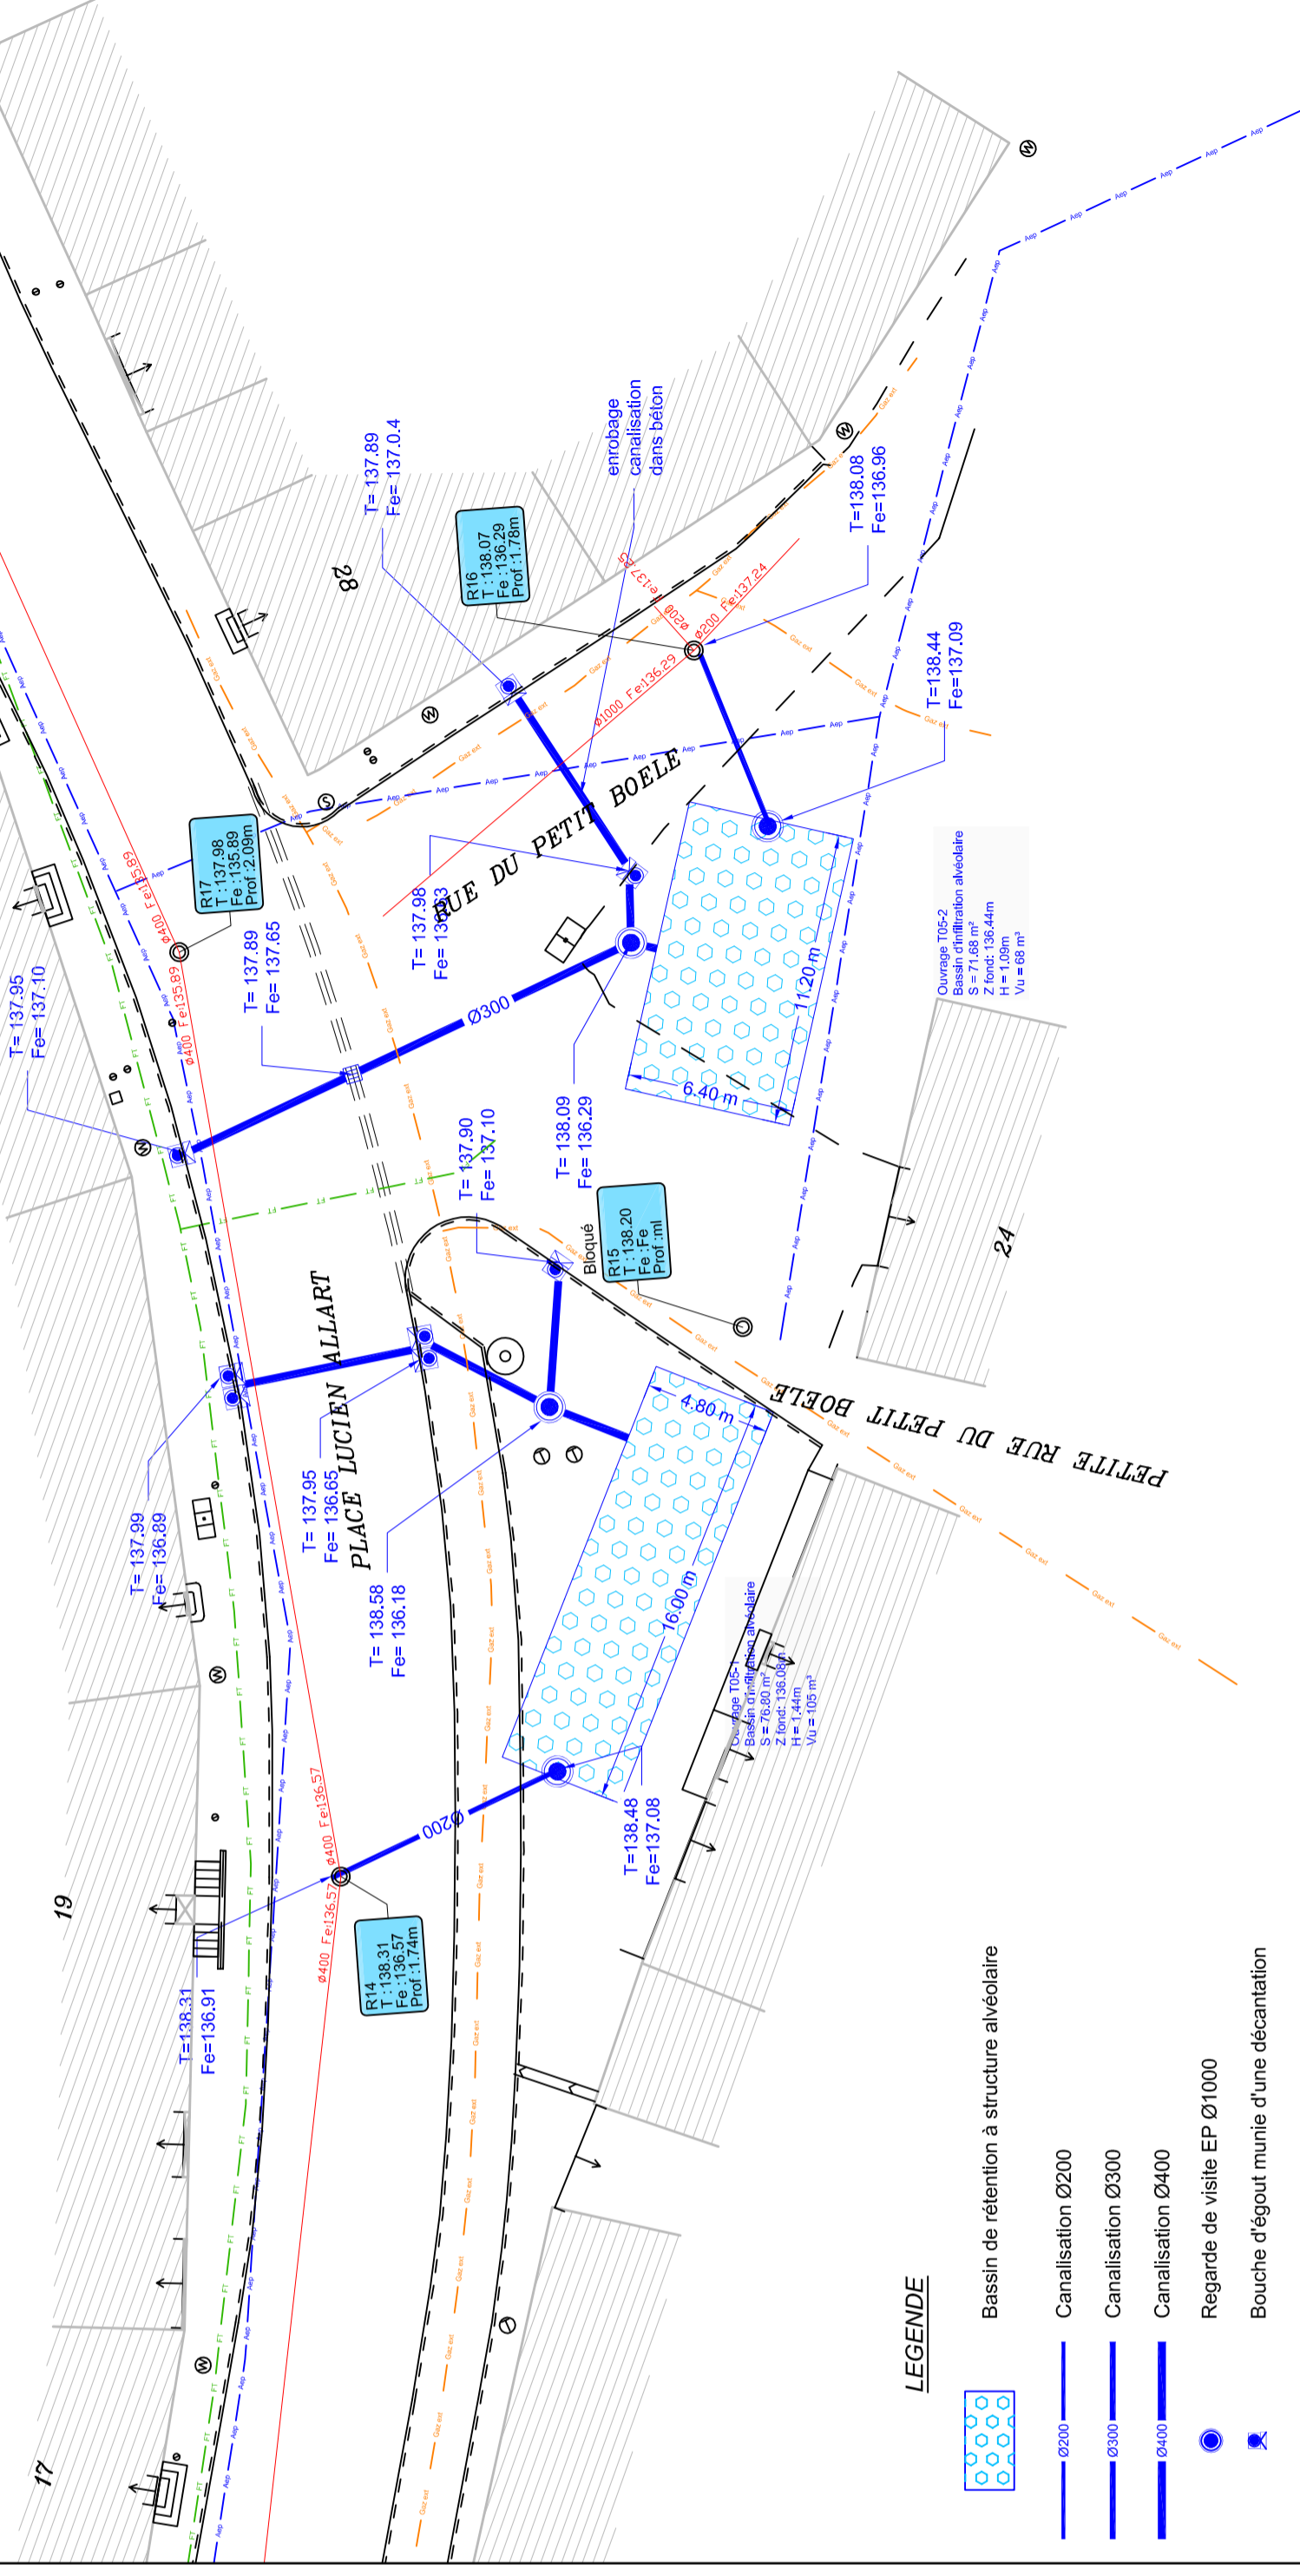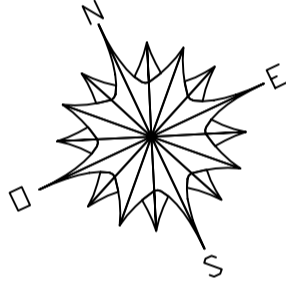

- Bassin de rétention à structure alvéolaire
- Canalisations Ø200
- Canalisations Ø300
- Canalisations Ø400
- Regarde de visite EP Ø1000
- Bouche d'égout munie d'une décantation
- Grille EP munie d'une décantation