

SIAEP DU DOULLENNAIS

Commune de Beauquesne

PLAN DE RECOLEMENT

Déconnection des eaux pluviales

Maitre d'ouvrage

Rue du Fossé Sauvignac
80 600 DOULLENS
Tél: 03 22 77 28 12

Maitre d'oeuvre VRD



VERDI Picardie
9, Rue Hippolyte Devaux
80300 ALBERT
Tél: 03 22 64 00 19
Fax: 09 72 13 45 39

Ouvrage de deconnection rue de Beauval 1/2

N° d'affaire

PHASE	ECHELLE	Dessiné par	Vérifié par	Approuvé par	N° du plan
	1/250				1

DATE	INDICE	MODIFICATIONS
03-12-2018		

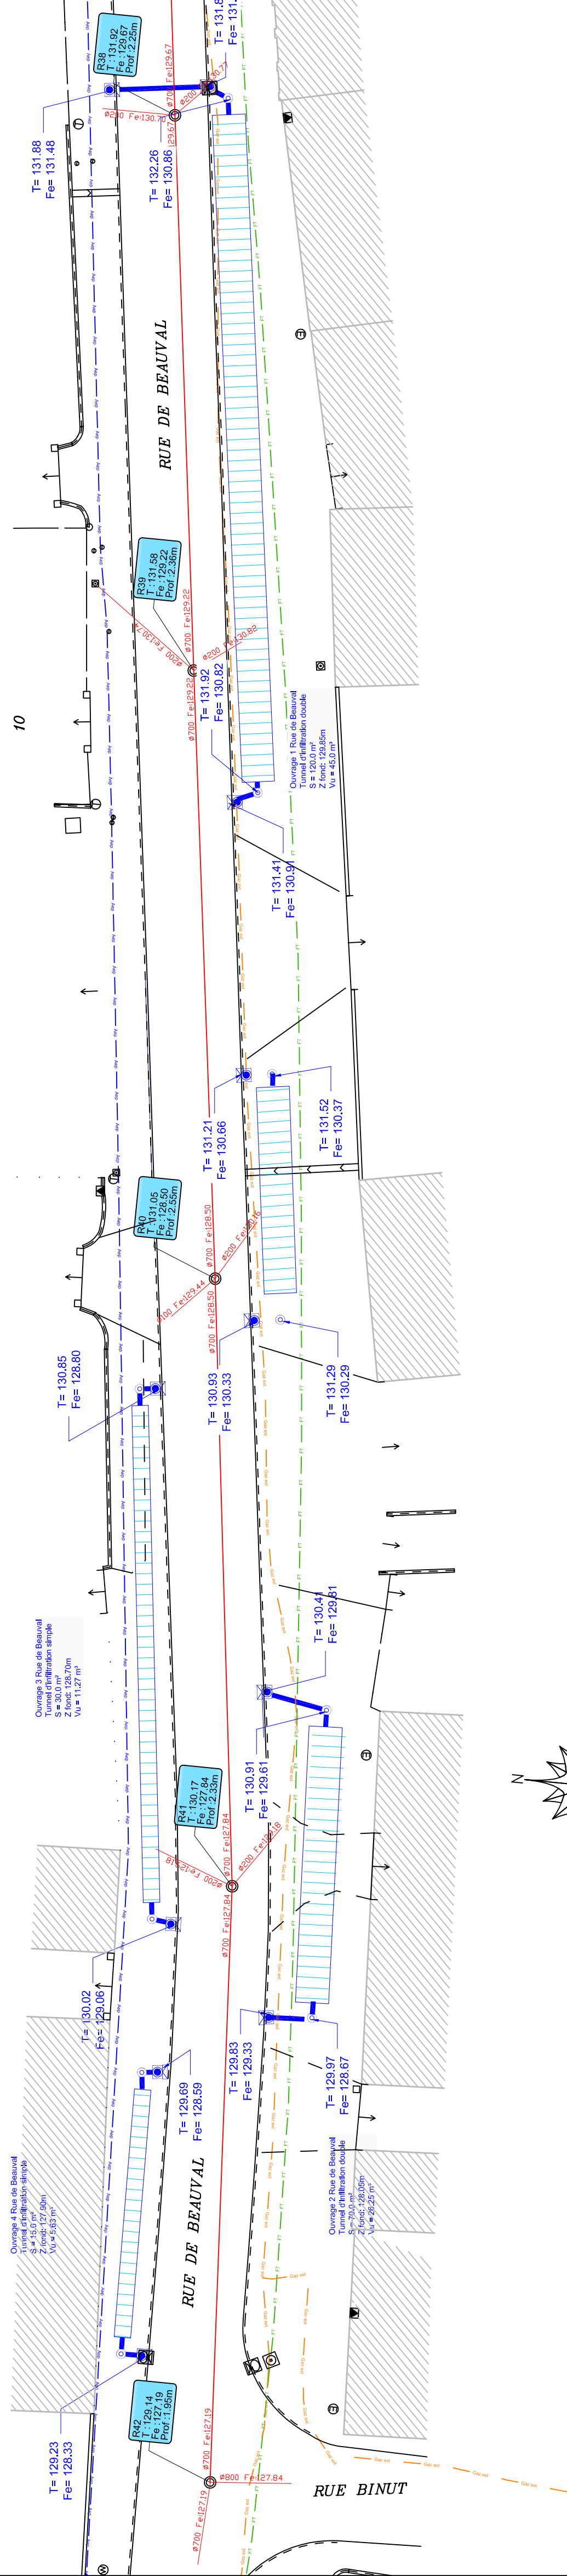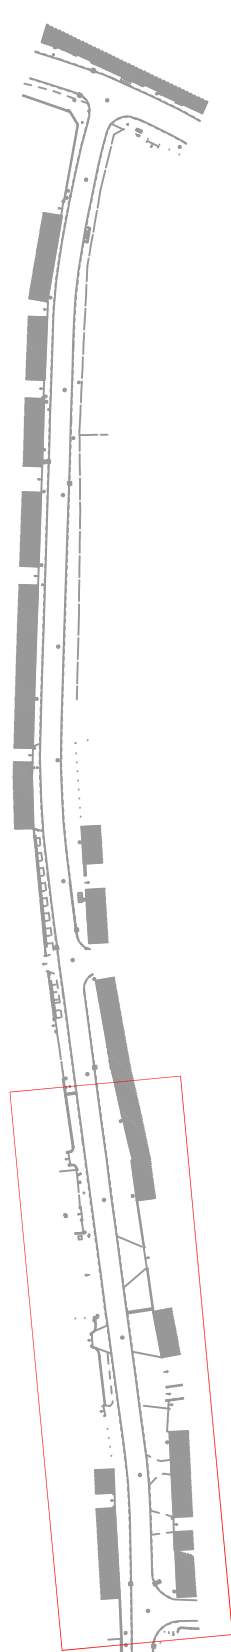

LEGENDE

- Bassin de rétention à structure alvéolaire
- Canalisations Ø200
- Canalisations Ø300
- Canalisations Ø400
- Regarde de visite EP Ø600
- Bouche d'égout munie d'une décantation