

SIAEP DU DOULLENNAIS

Commune de Beauquesne

PLAN DE RECOLEMENT

Déconnection des eaux pluviales

Maitre d'ouvrage

Rue du Fossés Sauvignac
80 600 DOULLENS
Tél: 03 22 77 28 12

Maitre d'oeuvre VRD

VERDI Picardie
9, Rue Hippolyte Devaux
80300 ALBERT
Tél: 03 22 64 00 19
Fax: 09 72 13 45 39

Réseau d'assainissement rue de Corbie


N° d'affaire

PHASE	ECHELLE	Dessiné par	Vérifié par	Approuvé par	N° du plan
	1/250				1

DATE	INDICE	MODIFICATIONS
03-12-2018		

LEGENDE

- Ø200 Canalisations Ø200
- Ø300 Canalisations Ø300
- Ø400 Canalisations Ø400
- Regarde de visite EP Ø1000
- ⊗ Bouche d'égout munie d'une décantation
- Grille EP munie d'une décantation

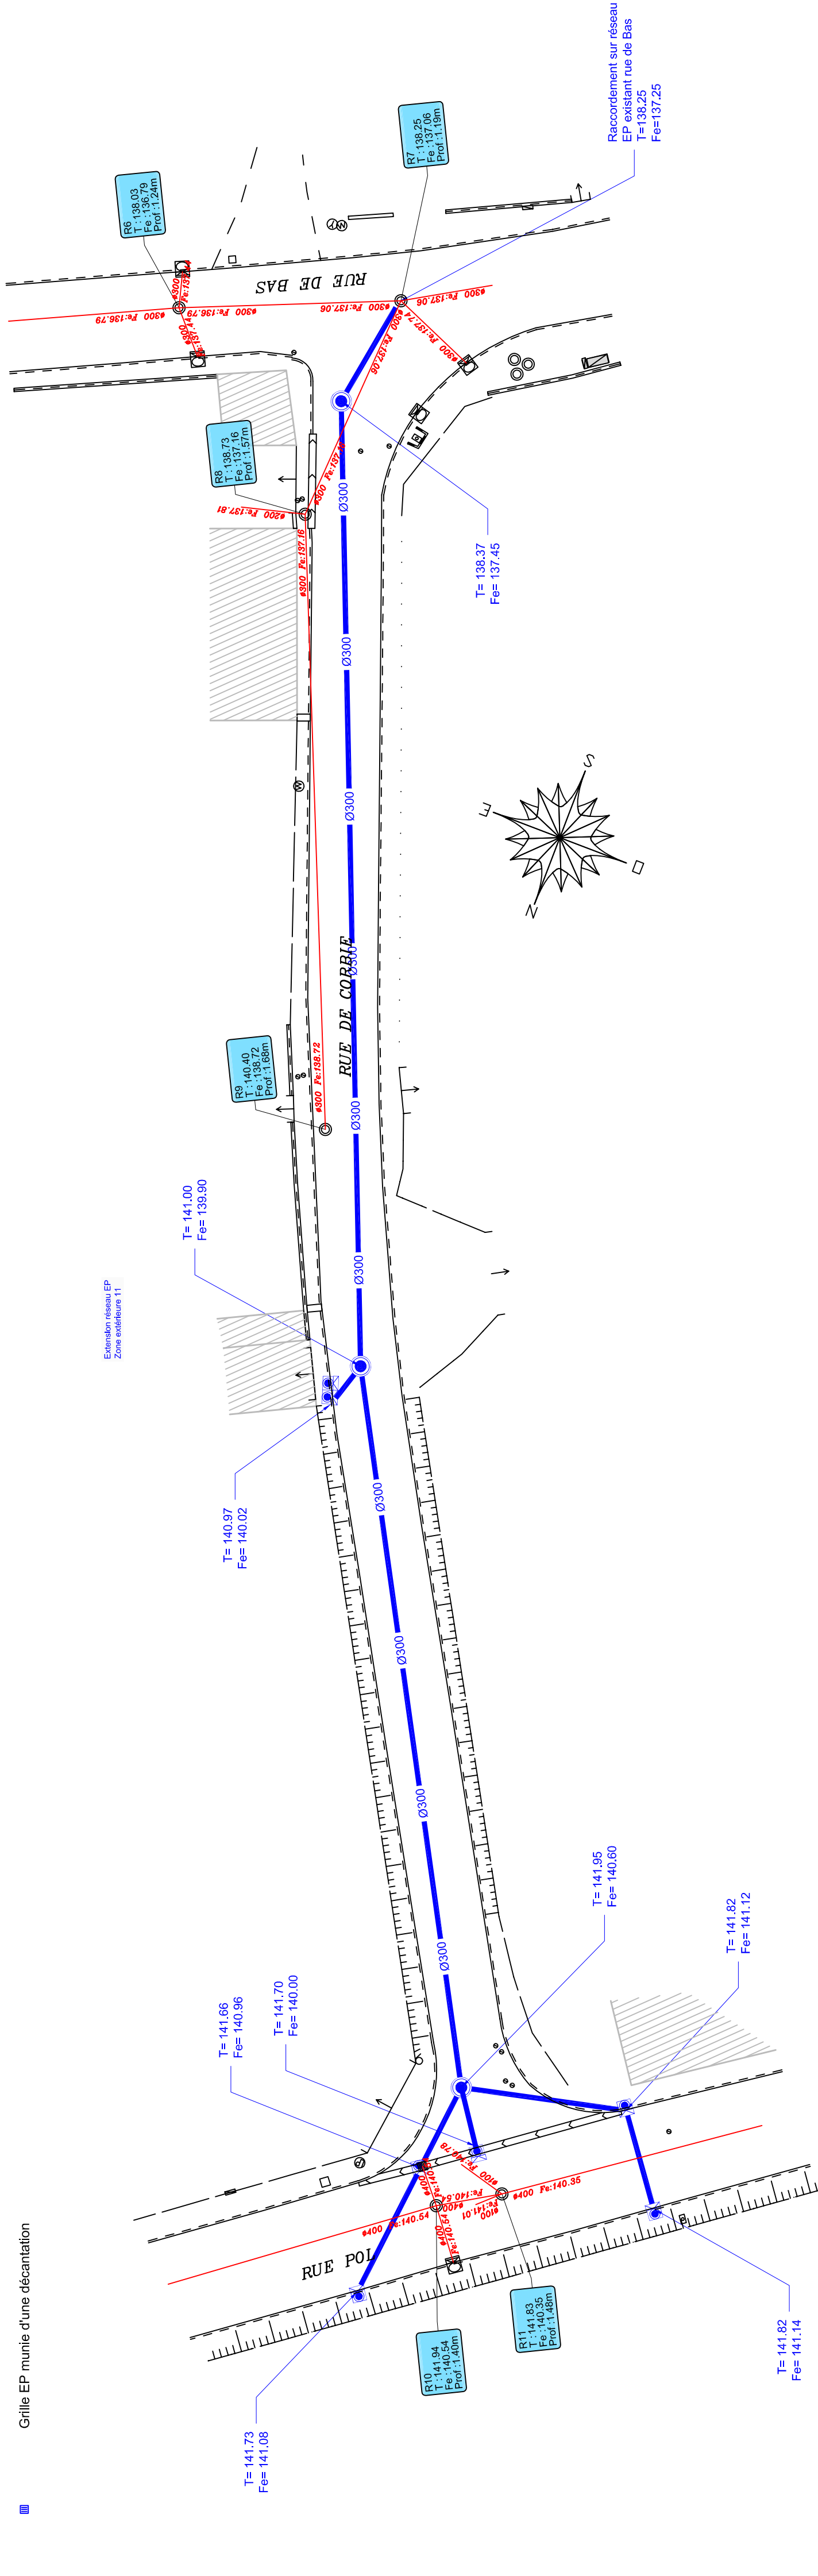

Extension réseau EP

Raccordement sur réseau
EP existant rue de Bas
T=138,25
Fe=137,25

T=138,37
Fe=137,45

T=141,00
Fe=139,90

T=140,97
Fe=140,02

T=141,66
Fe=140,96

T=141,70
Fe=140,00

T=141,95
Fe=140,60

T=141,82
Fe=141,12

T=141,73
Fe=141,08

T=141,82
Fe=141,14

R10
T:141,94
Fe:140,54

R11
T:141,83
Fe:140,35
Prof:1,48m

R6
T:138,03
Prof:1,24m

R8
T:138,73
Fe:137,16
Prof:1,57m

R7
T:138,25

R9
T:140,40
Fe:138,72
Prof:1,68m

R5
T:137,42
Fe:137,06

