




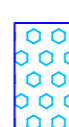

LEGENDE

-  Bassin de rétention à structure alvéolaire
-  Canalisation Ø200
-  Canalisation Ø300
-  Canalisation Ø400
-  Regarde de visite EP Ø1000
- Bouche d'épout munie d'une décantation

Nota: les ouvrages en magenta ont été réalisés dans le cadre de la viabilisation de l'espace de vie sociale.

SIAEP DU DOULLENAIS

Commune de Beauquesne

PLAN DE RECOLEMENT

Déconnection des eaux pluviales

Maitre d'ouvrage	Maitre d'oeuvre VRD
Rue du Fosseé Sauvignac 80 600 DOULLENS Tél: 03 22 77 28 12	VERDI Picardie 9, Rue Hippolyte Devaux 80300 ALBERT Tél: 03 22 64 00 19 Fax: 09 72 13 45 59

Ouvrage de déconnection rue du Bac		N° d'affaire
------------------------------------	--	--------------

PHASE	ECHELLE	Dessiné par	Vérifié par	Approuvé par	N° du plan
	1/750				1

DATE	INDICE	MODIFICATIONS
3-12-2018	A	Création du plan

