

SIAEP DU DOULLENNAIS

Commune de Beauquesne

PLAN DE RECOLEMENT

Déconnection des eaux pluviales

Maître d'ouvrage

Rue du Fossé Savignac
80 600 DOULLENS
Tél: 03 22 77 28 12

Maître d'oeuvre VRD

VERDI Picardie
9, Rue Hippolyte Devaux
80300 ALBERT
Tél: 03.72.64.00.19
Fax: 09.72.13.45.59

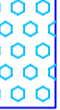





Ouvrage de déconnection rue MATHIEU

N° d'affaire

PHASE	ECHELLE	Dessiné par	Vérifié par	Approuvé par	N° du plan
	1/250				1

DATE	INDICE	MODIFICATIONS
03-12-2018		

LEGENDE

-  Bassin de rétention à structure alvéolaire
-  Canalisatation Ø200
-  Canalisatation Ø300
-  Canalisatation Ø400
-  Regarde de visite EP Ø1000
-  Bouche d'égout munie d'une décantation

