

# SIAEP DU DOULLENNAIS

Commune de Beauquesne

## PLAN DE RECOLEMENT

### Déconnection des eaux pluviales

Maître d'ouvrage

Rue du Fossé Savignac  
80 600 DOULLENS

Tél: 03 22 77 28 12

Maître d'oeuvre VRD

VERDI Picardie  
9, Rue Hippolyte Devaux  
80300 ALBERT

Tél: 03.22.64.00.19  
Fax: 09.72.13.45.59


### Ouvrage de déconnection Voie Communale n° 6

N° d'affaire

PHASE	ECHELLE	Dessiné par	Vérifié par	Approuvé par	N° du plan
	1/250				1

DATE	INDICE	MODIFICATIONS
03-12-2018		

RUE ALEXANDRE BOUTHORS

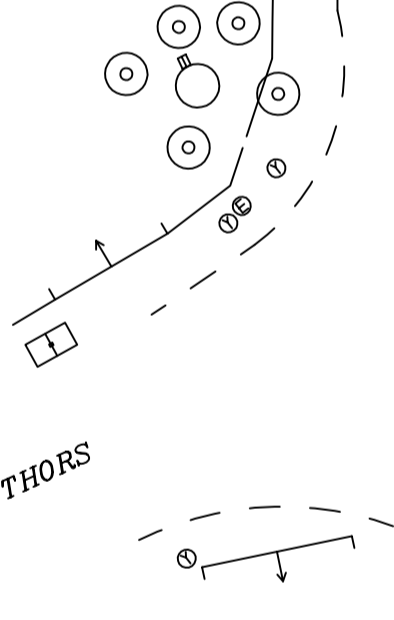

Zone extérieure 15  
Noues 60ml de long, 1.0 ml de large


V.C. N°6

V.C. N°6


V.C. N°6

Zone extérieure 15

Noues 60ml de long, 1.0 ml de large

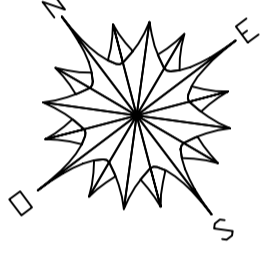

#### LEGENDE

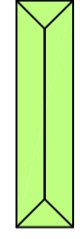

Noie enherbée largeur 1,00 m profondeur 40 cm