

SIAEP DU DOULLENNAIS

Commune de Beauquesne

### PLAN DE RECOLEMENT

## Déconnection des eaux pluviales

Maitre d'ouvrage

Rue du Fossé Savignac  
80 600 DOULLENS

Tél: 03 22 77 28 12

Maitre d'oeuvre VRD

VERDI Picardie  
9, Rue Hippolyte Devaux  
80300 ALBERT

Tél: 03 22 64 00 19


Fax: 09 72 13 45 39

## Ouvrage de déconnection Chaussée de Doullens

N° d'affaire

PHASE	ECHELLE	Dessiné par	Vérifié par	Approuvé par	N° du plan
	1/250				1

DATE	INDICE	MODIFICATIONS
03-12-2018		

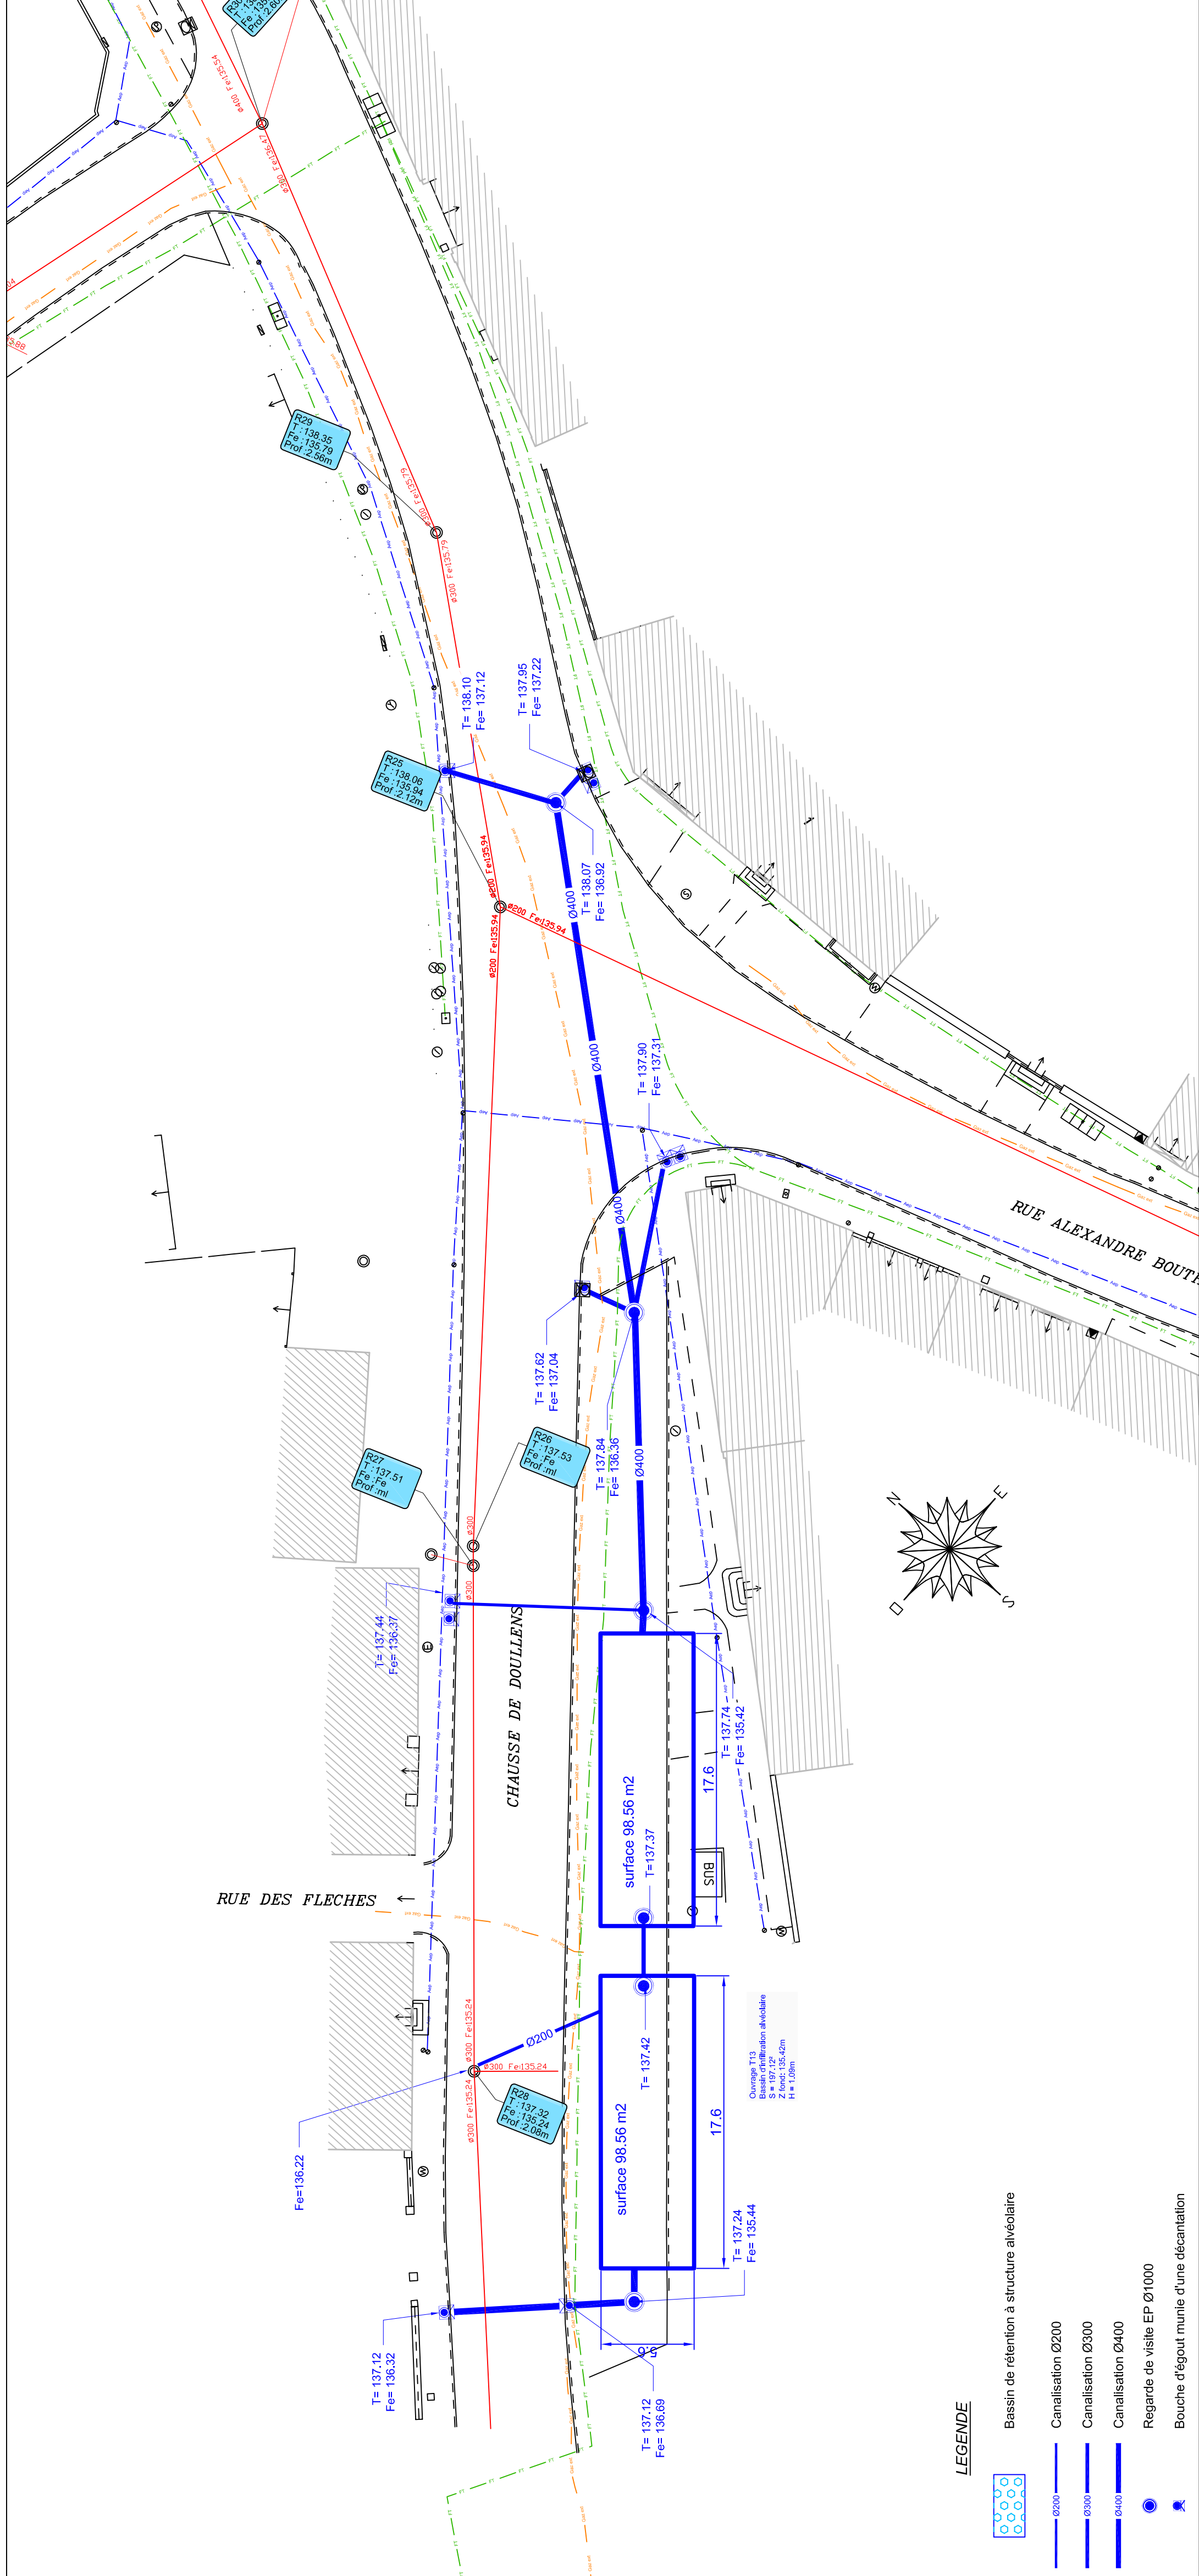

- LEGENDE**
- Bassin de rétention à structure alvéolaire
  - Canalisation Ø200
  - Canalisation Ø300
  - Canalisation Ø400
  - Regarde de visite EP Ø1000
  - Bouche d'égout munie d'une décantation