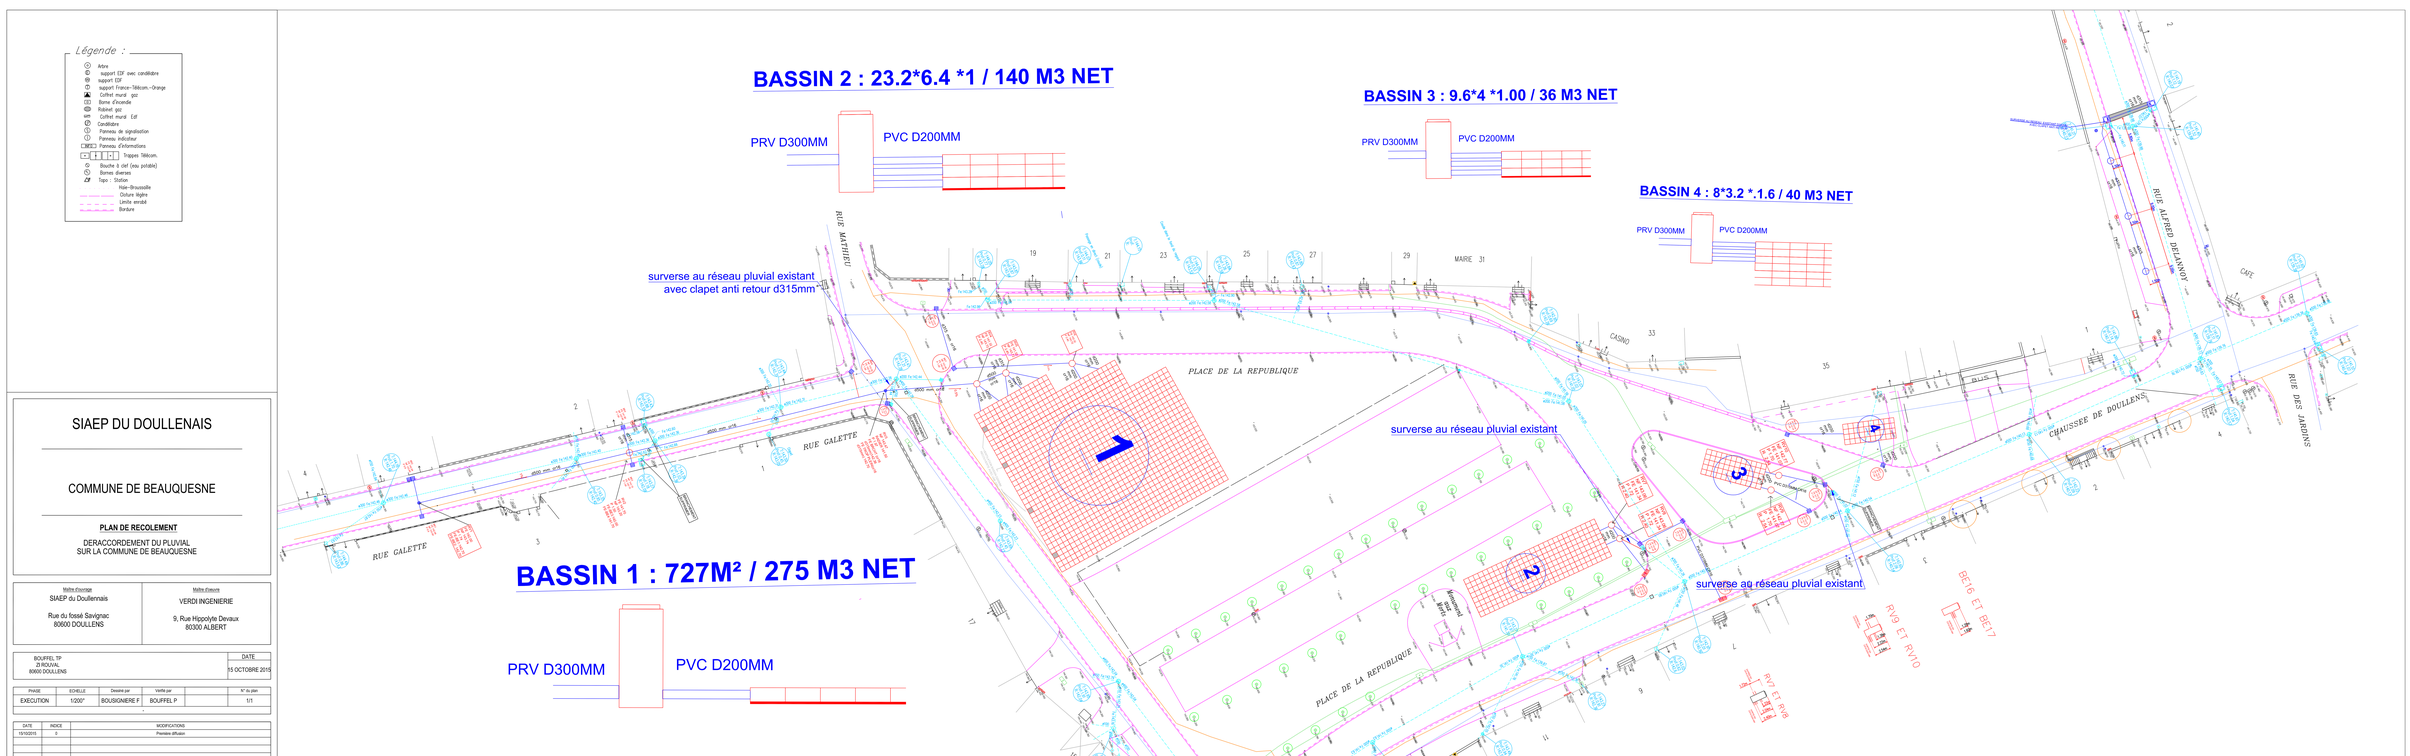

SIAEP DU DOULLENAIS

COMMUNE DE BEAUQUESNE

PLAN DE RECOLEMENT

DERACCORDEMENT DU PLUVIAL
SUR LA COMMUNE DE BEAUQUESNE

Maître d'ouvrage	Maître d'oeuvre
SIAEP du Doullennais Rue du fossé Savignac 80600 DOULLENS	VERDI INGENIERIE 9, Rue Hippolyte Devaux 80300 ALBERT

	DATE
BOUFFEL TP ZI ROUVAL 80600 DOULLENS	15 OCTOBRE 2015

PHASE	ECHELLE	Dessiné par	Vérifié par		N° du plan
EXECUTION	1/200°	BOUSIGNERE F	BOUFFEL P		1/1

DATE	INDICE	MODIFICATIONS
15/10/2015	0	Première diffusion